





			設計番号 20220093	作成日 2025. 05. 09	種別/備考		工事名称 史跡長久手古戦場 ガイダンス施設建設工事（ゼロ債務）	図面番号
			一級建築士 No. 202562			担 当	図面名称 弱電設備(電話・LAN) 系統図 竣工図 縮尺 A1: NS A3: NS	E-14
株式会社東畑建築事務所 TOMATA ARCHITECTS & ENGINEERS, INC.			米田 聡					

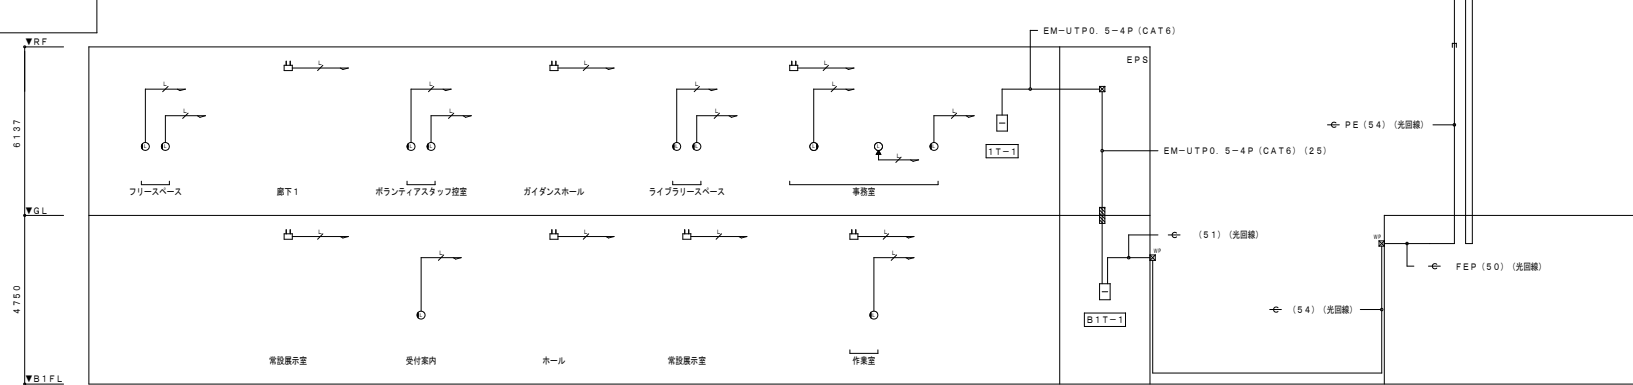


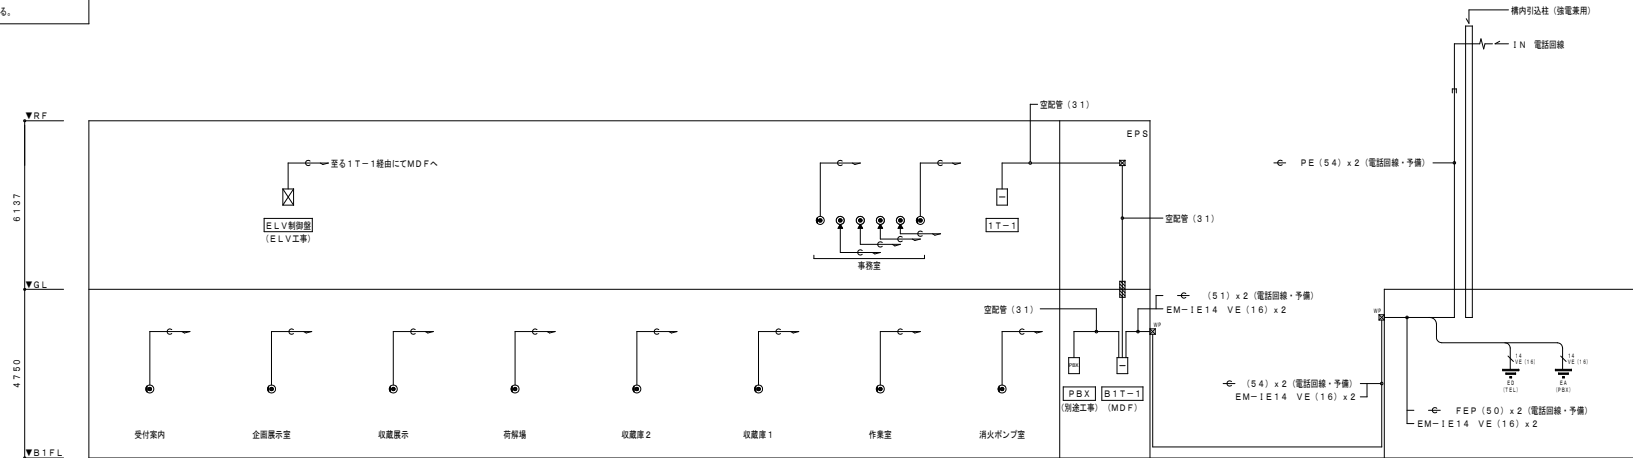