







工程表

市が洞小学校区共生ステーション及び周辺環境整備事業	開始日	責任者	作成日												
	完了予定日	作成者	更新日												
工程名	28年4月	5月	6月	7月	8月	9月	10月	11月	12月	29年1月	2月	3月	4月	5月	~9月
実施設計(必要工期5~6か月)	早期契約														
			6/30契約					11/21工期							
								工期延期							
まちづくり条例・確認申請															
建物建築工事・エントランス部整備工事(必要工期約6か月) 予算:73,900千円						予算執行	入札	契約	着手					完了	
										12/22予算執行	1/19公告	2/8開札			完了
										1/5指名審	1/27業者受付	2/16頃契約			
施工監理業務委託 予算:1,668千円(残額)							予算執行	入札	契約					完了	
										予算執行	入札	契約			完了
市民ワークショップ	4/17WS④				WS⑤										
									11/12WS⑤						
議会															
用地取得費 予算:36,600千円															
国有地 予算内訳:7,700千円															
公嘱委託(境界確定・表題登記)	事故繰越		6/1境界確定申請		8/24境界立会		確定								
表題登記															
売払申請									売払申請	価格内示	契約	支払			
登記手続き(嘱託)											保存登記				
民有地 予算内訳:28,900千円															
用地交渉					8/16第5回交渉					第6回交渉予定				契約	
財産評価委員会															
公払法											申出	通知	協議成立		
税務署協議												協議	回答		
所有権移転登記(嘱託)														登記手続き	
支払(7割、3割)														支払	
備品購入 予算1,200千円															
消耗品購入 予算800千円															

凡例 当初 変更 追加 仮定

予算額	当初予算額	執行済額	繰越額
1 消耗品費	800千円	0千円	800千円
2 実施設計委託(契約金額5,832千円※不足額は監理業務より流用)	5,000千円	5,000千円	0千円
3 監理業務委託	2,500千円	832千円	1,668千円
4 工事請負費	73,900千円	0千円	73,900千円
5 用地購入費	36,600千円	0千円	36,600千円
6 備品購入費	1,200千円	0千円	1,200千円

建物建築工事の時期が3か月遅れたため、購入時期が遅くなる。

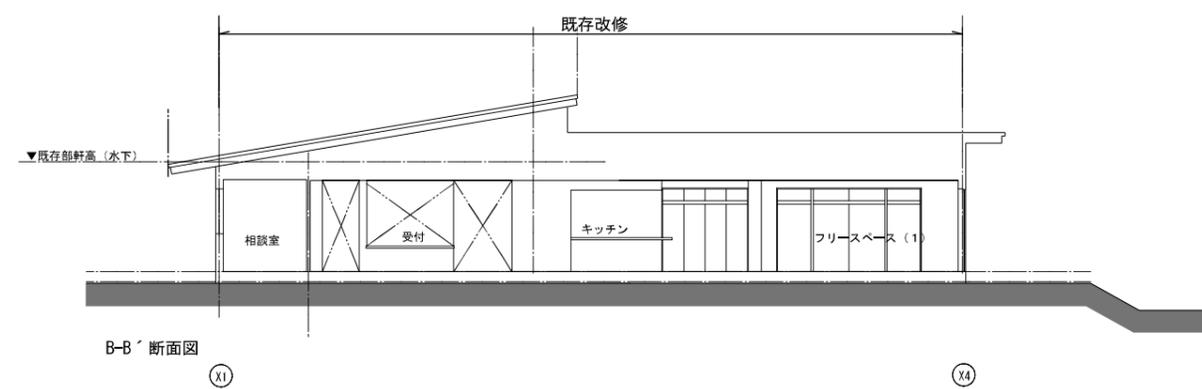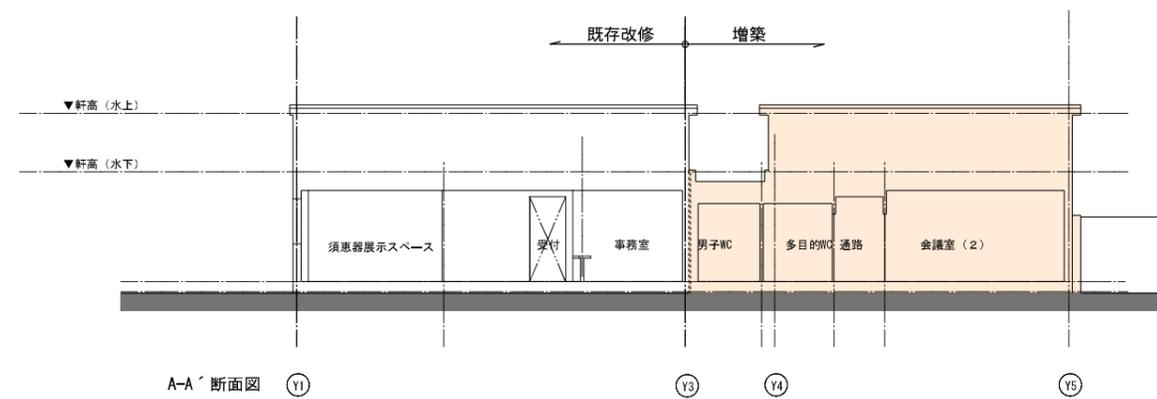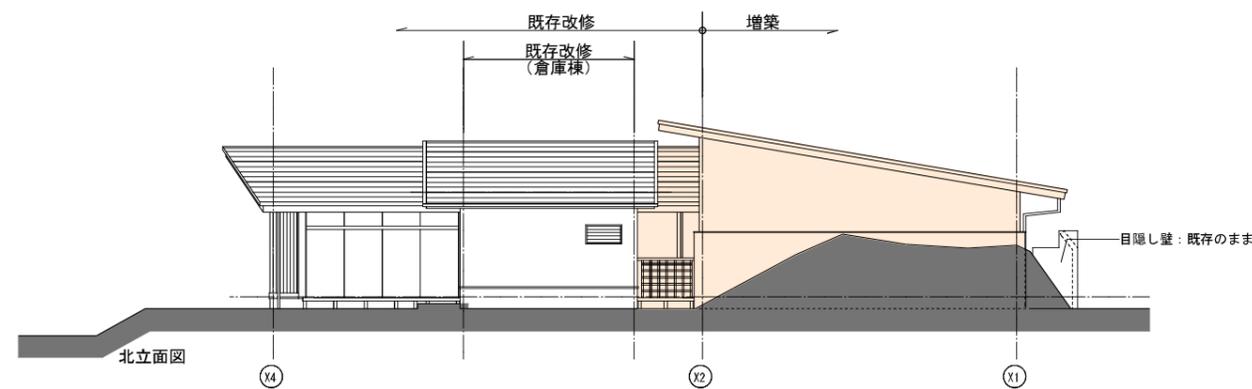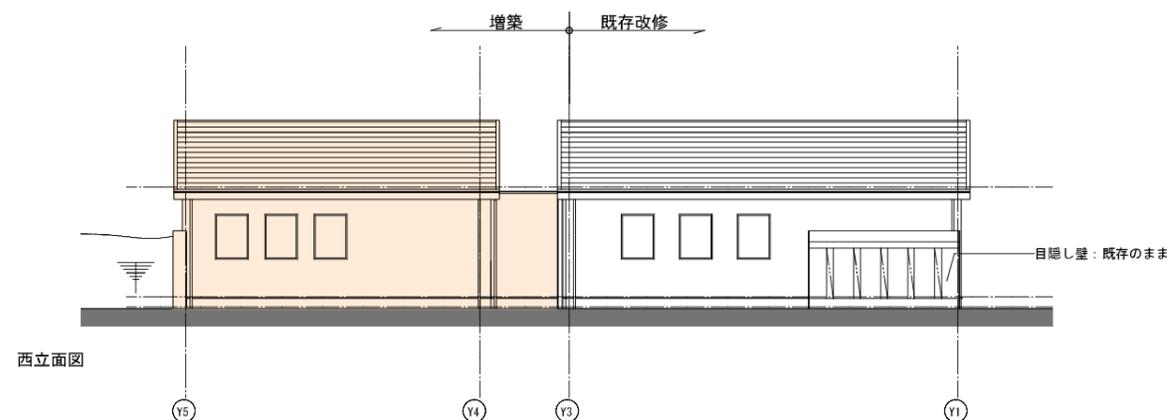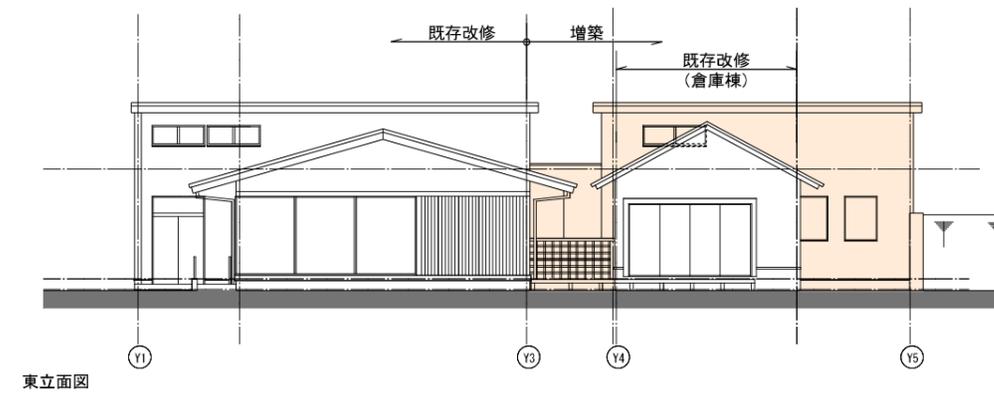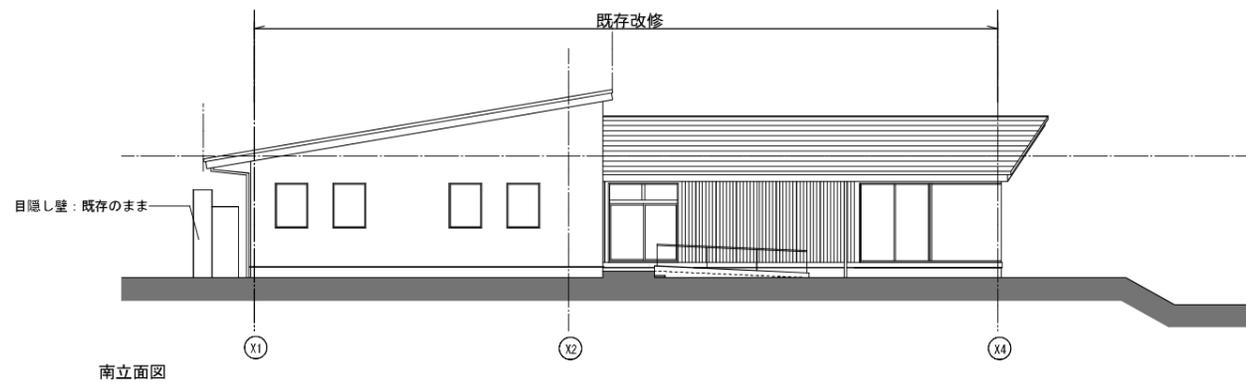


色付：増築部

凡例

(A)	(F)	(K)
(B)	(G)	(L)
(C)	(H)	(M)
(D)	(I)	(N)
(E)	(J)	(O)

特記	製図 訂正	市が洞小学校区共生ステーション及び周辺環境整備工事		図面番号	図面番号	株式会社	瀬野設計	
		相違者	検印	縮尺	図名	A 校の内 **	一般建築士事務所	監理
					立断面・断面図	登録番号 705号	建築士	瀬野三男

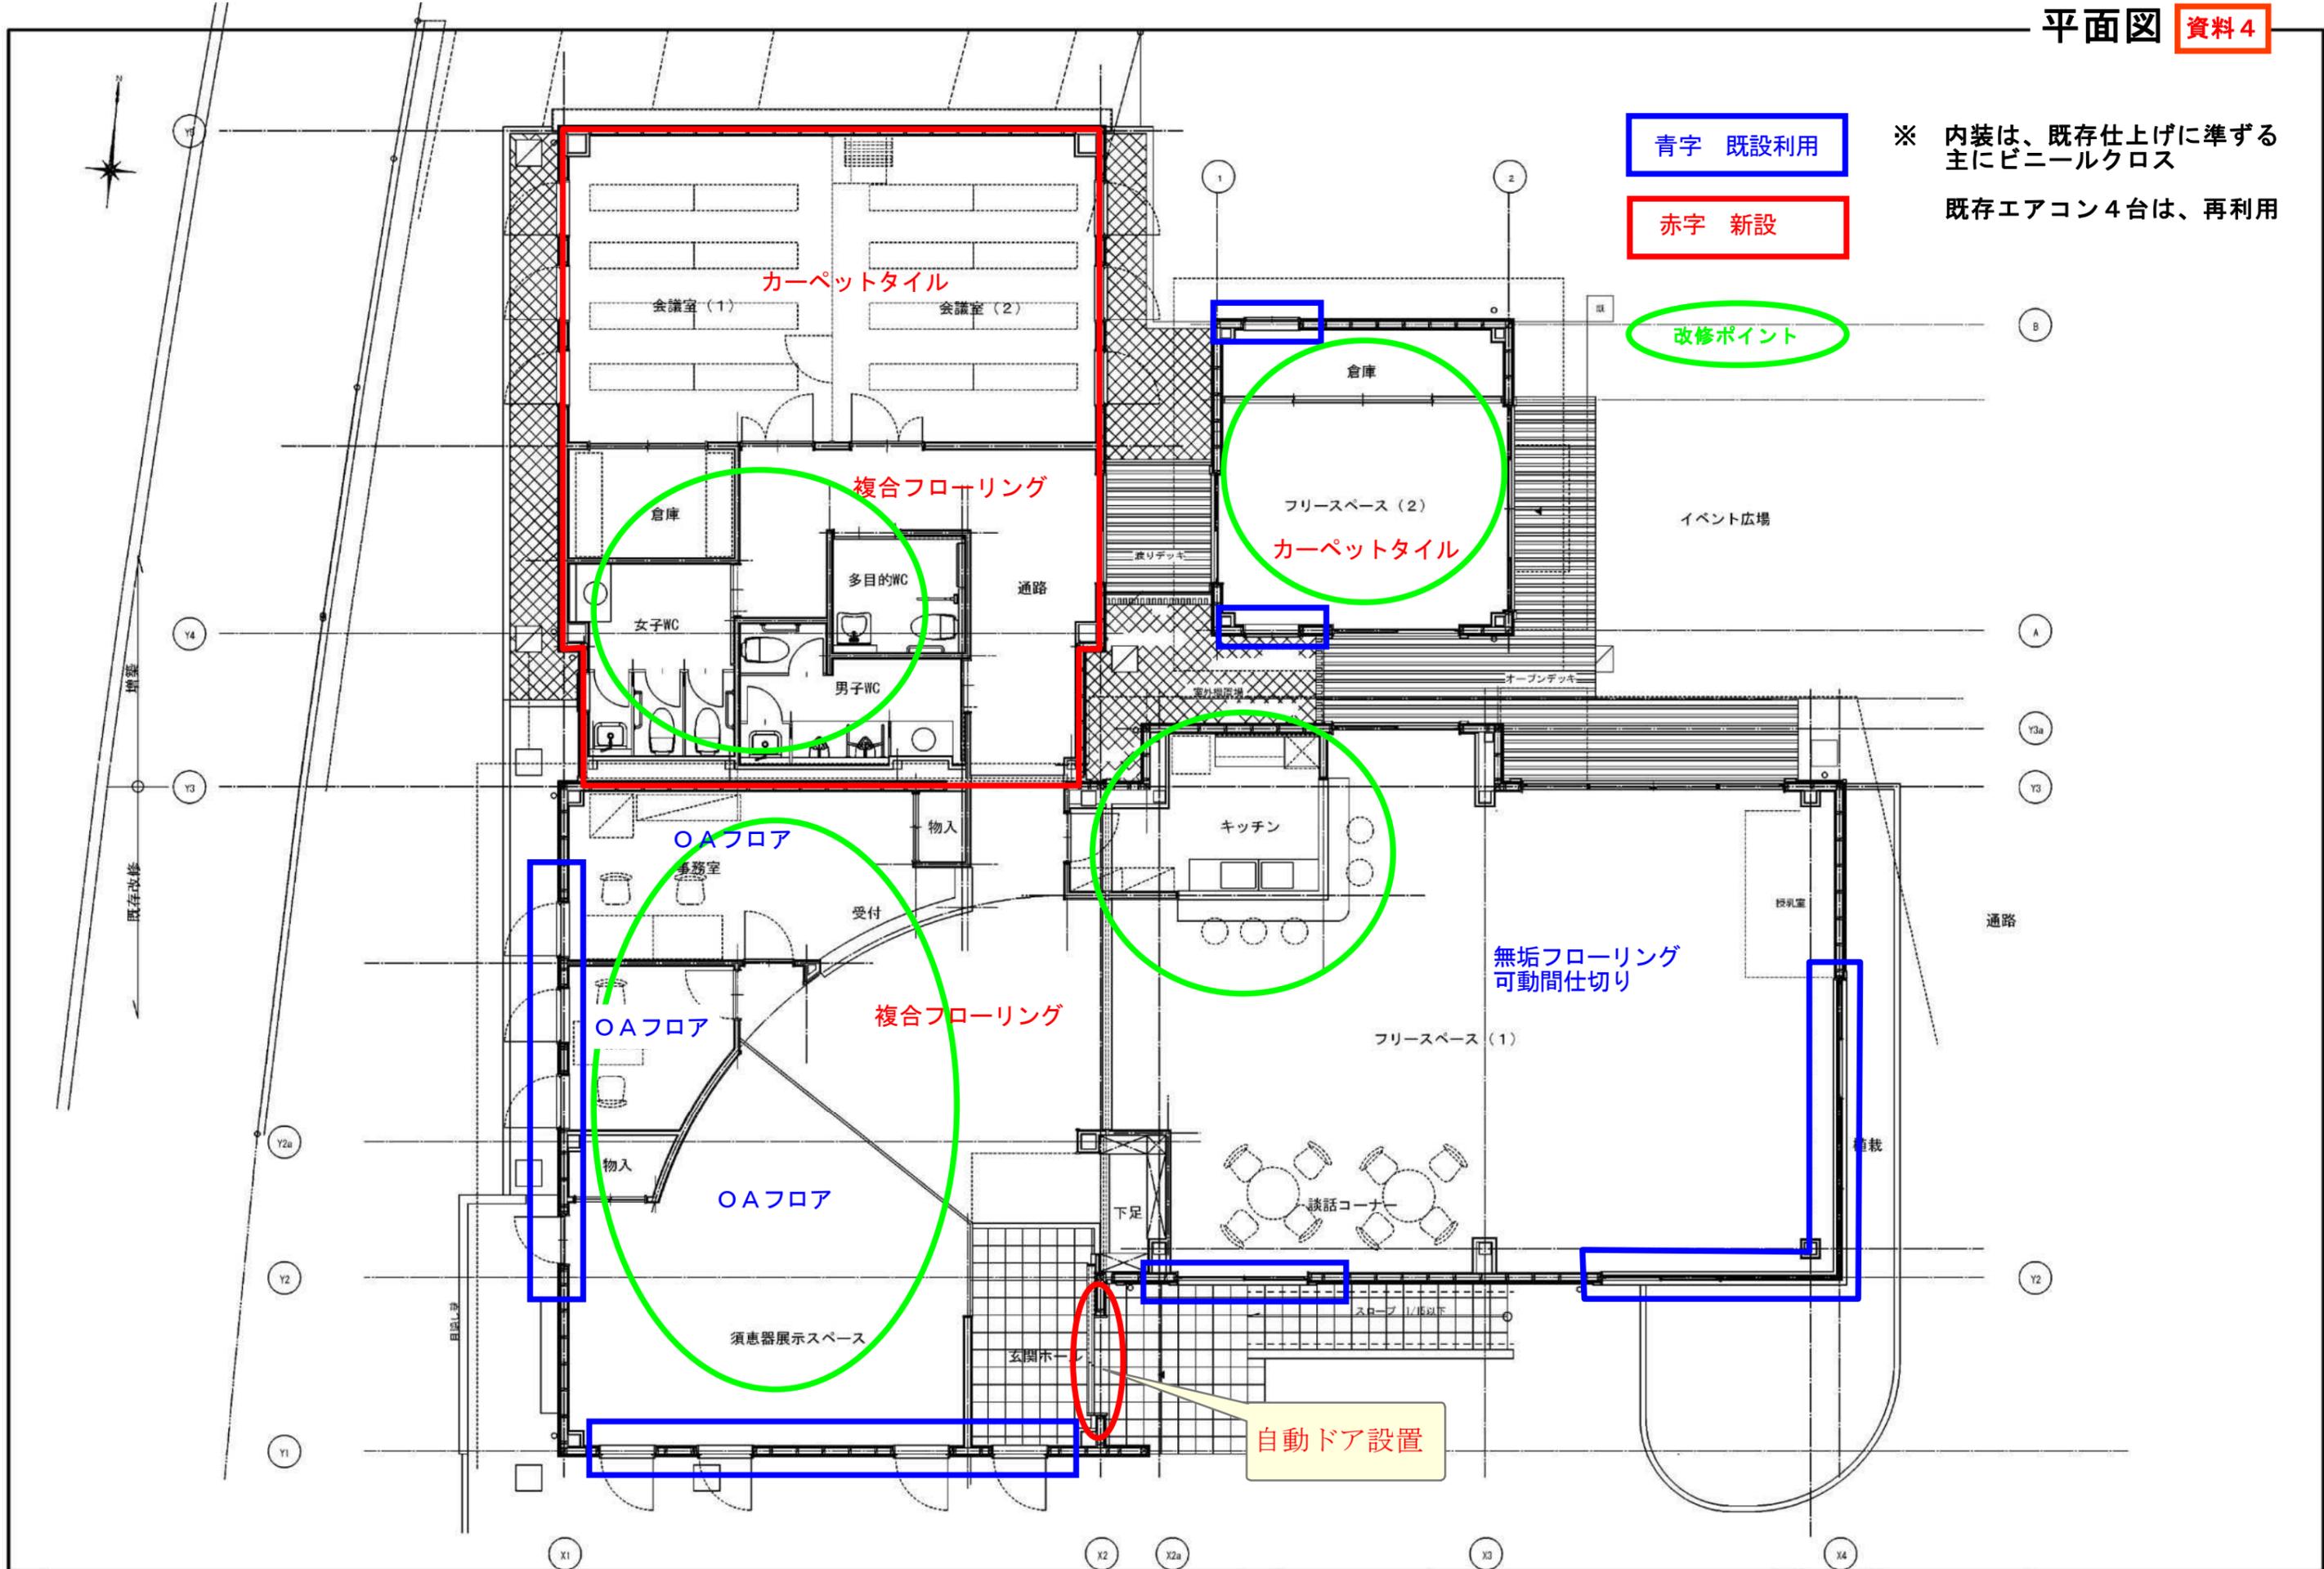

青字 既設利用

赤字 新設

改修ポイント

※ 内装は、既存仕上げに準ずる
主にビニールクロス
既存エアコン4台は、再利用

自動ドア設置

特記	加図訂正	市が洞小学校区共生ステーション及び周辺環境整備工事	図面番号	図面番号	改訂	株式会社 浦野設計

